
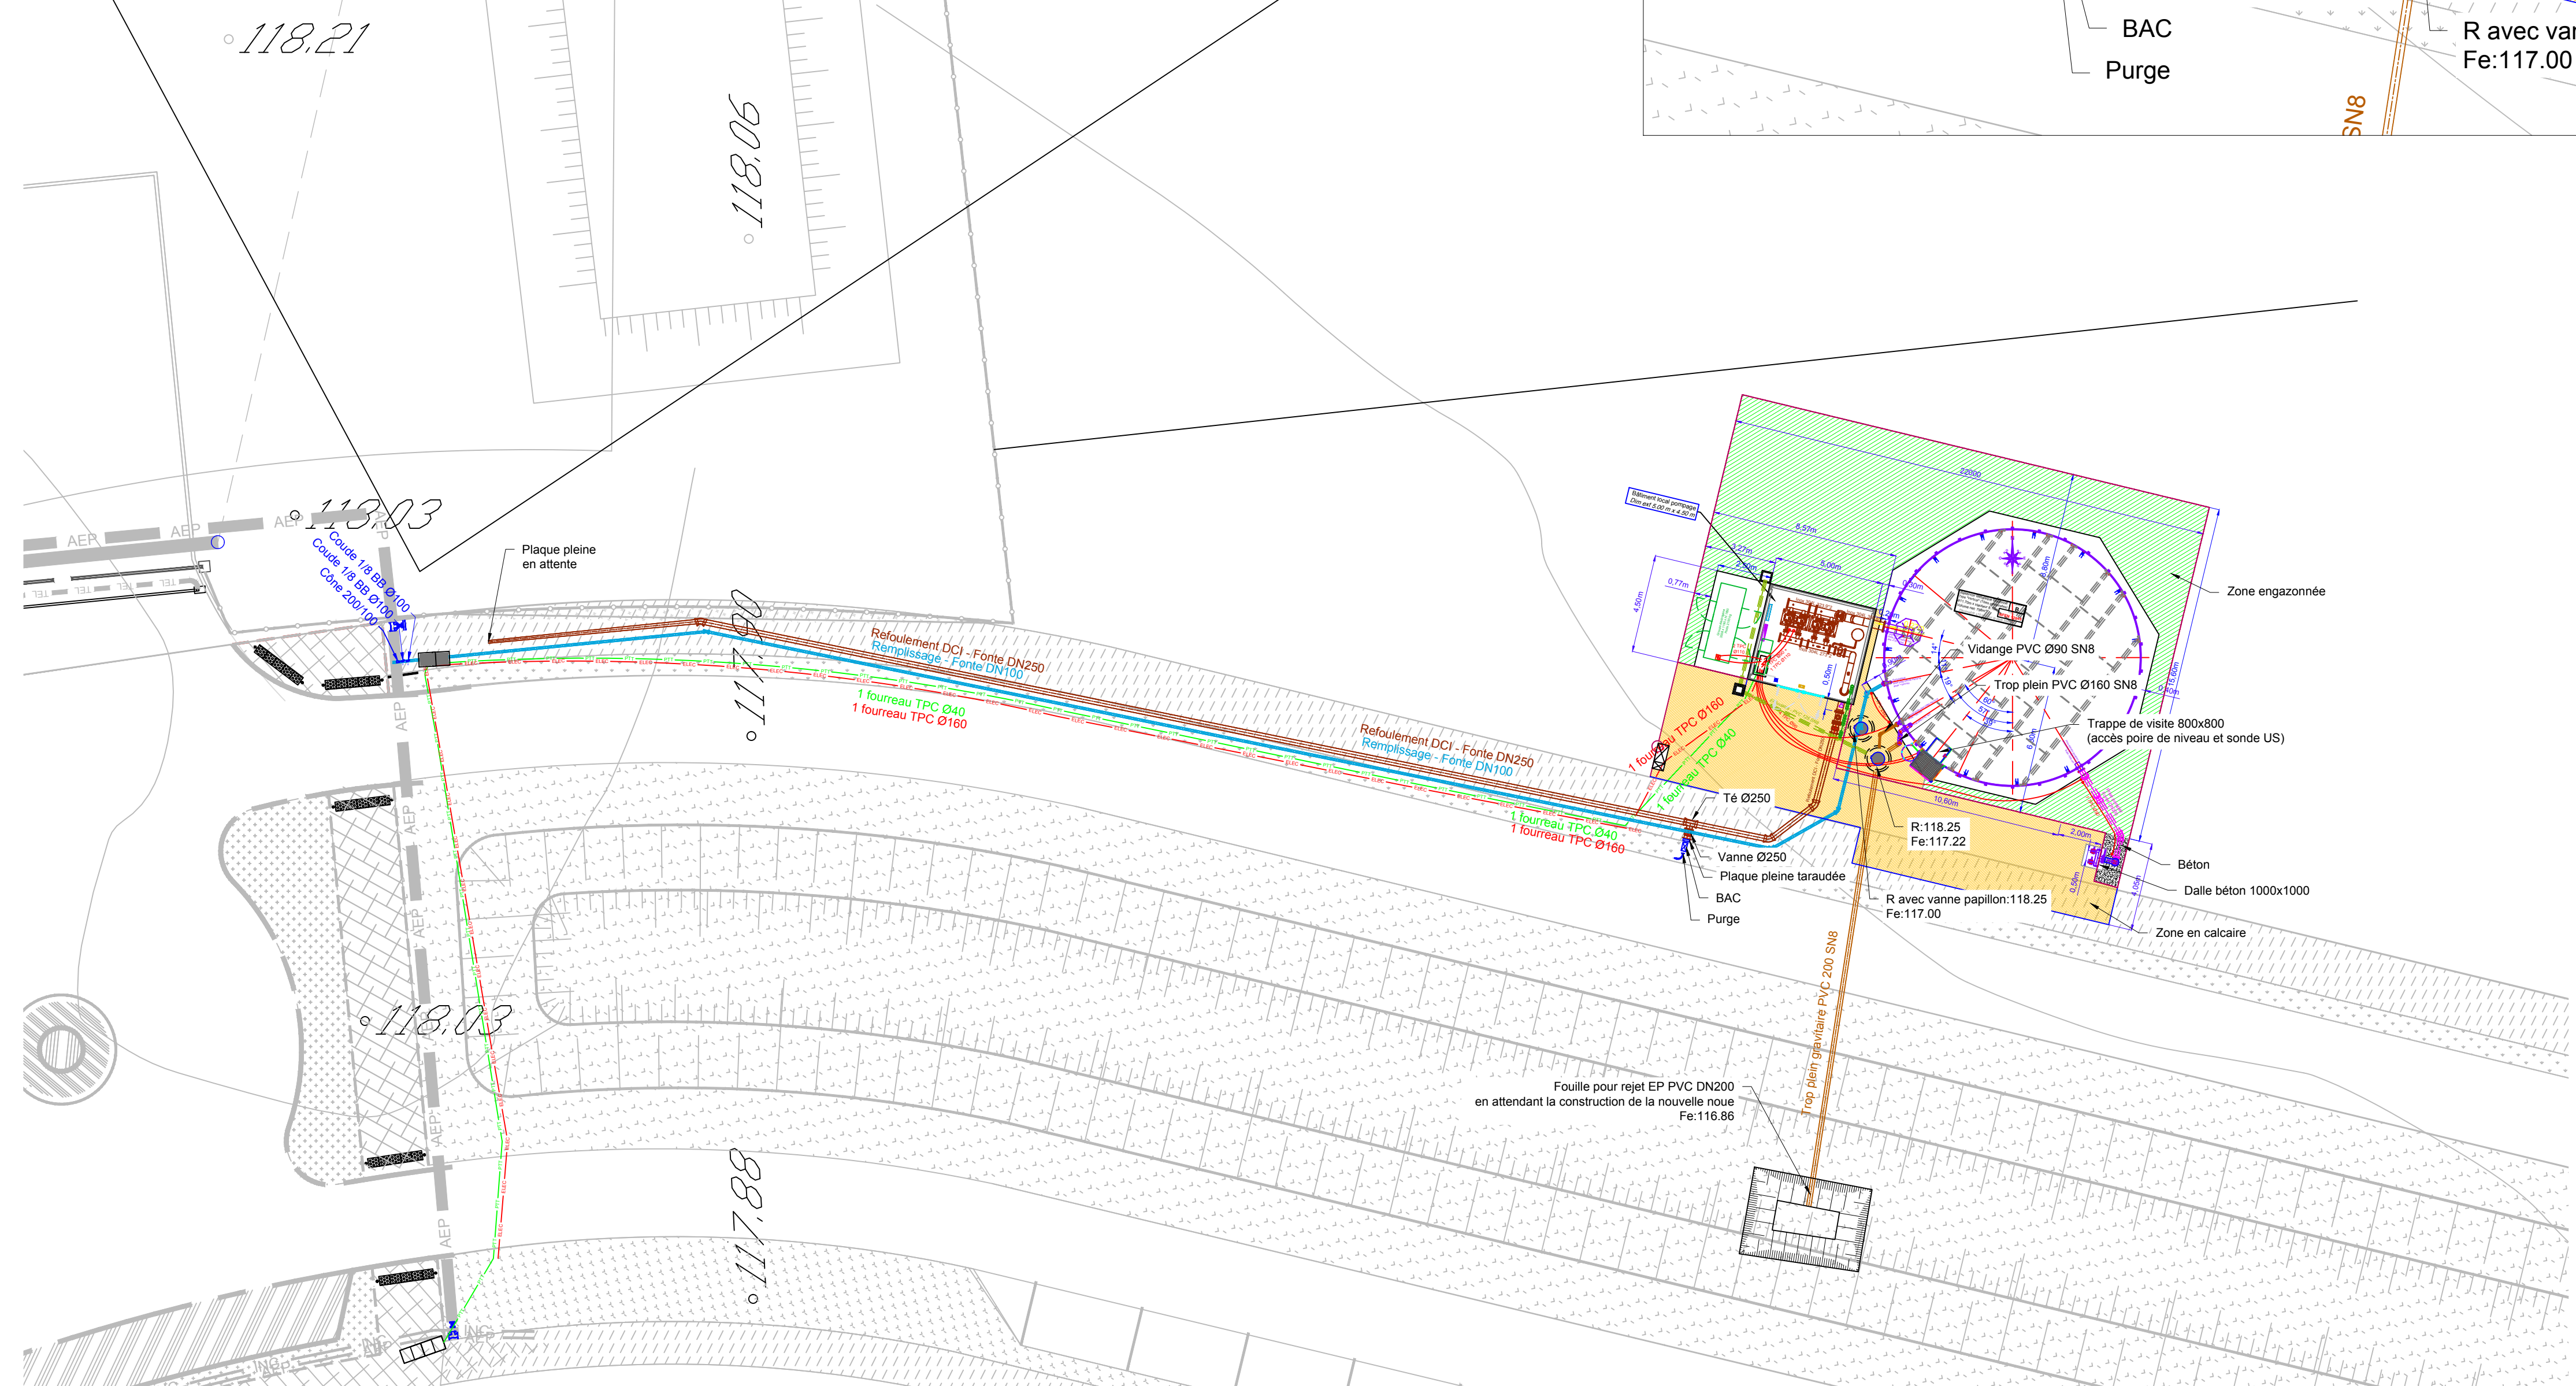


Echelle 1/100

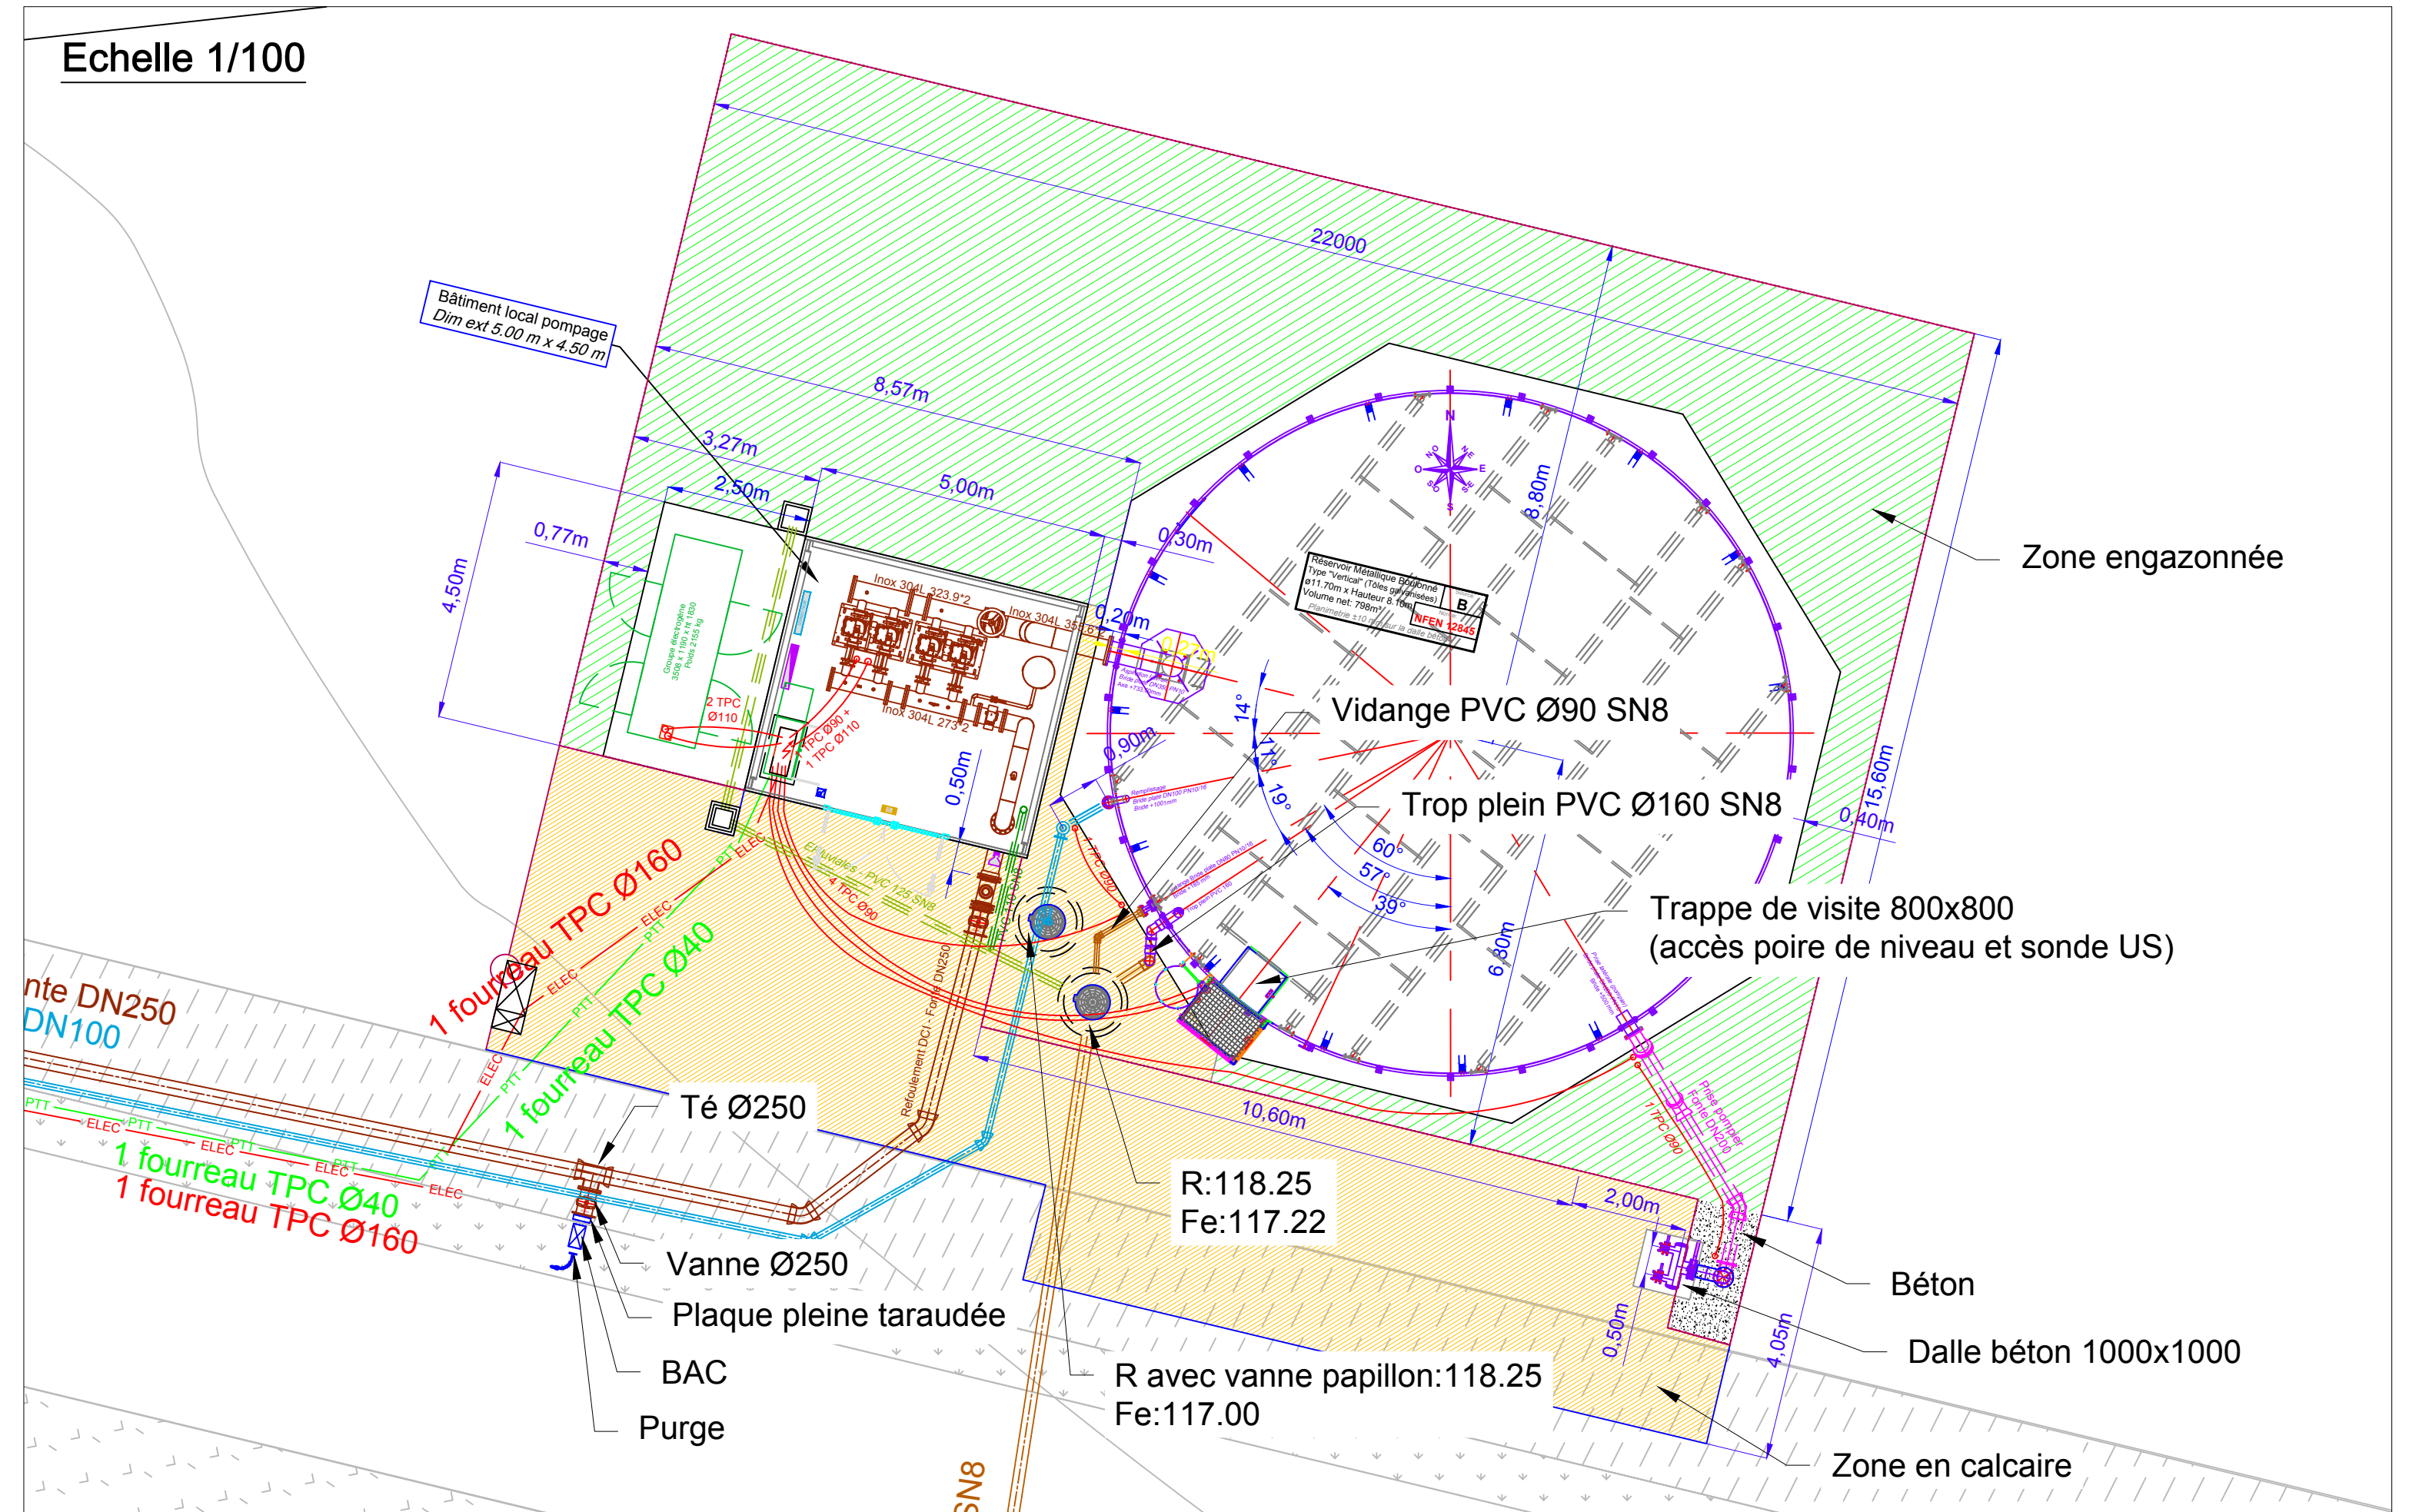

Echelle 1/200

<b>MAITRISE D'OUVRAGE</b> COMMUNAUTE DE COMMUNE DES LOGES 5, rue du 8 mai 1945 45150 JARGEAU		<b>MAITRISE D'OEUVRE</b> COMMUNAUTE DE COMMUNE DES LOGES 5, rue du 8 mai 1945 45150 JARGEAU													
<h2>Travaux de renforcement de la défense incendie</h2> <p style="text-align: center;">♦ ♦ ♦ ♦ ♦</p> <h3>ZAC des Loges</h3> <h2>PLAN DE RECOLEMENT</h2>															
Ind.	Date	Modification	Visa												
A	14-02-2019	Première diffusion													
B	25-02-2019	Ajust fond de plan													
<table border="1"> <tr> <th>DATE</th> <th>DESSINE PAR</th> <th>VERIFIE PAR</th> <th>ECHELLE</th> <th>AFFAIRE N°</th> <th>PLAN N°</th> </tr> <tr> <td>25-02-2019</td> <td>JALOUX S.</td> <td>BELLUCCI J.</td> <td>1/200</td> <td>3070412030</td> <td>SNO 01B</td> </tr> </table>				DATE	DESSINE PAR	VERIFIE PAR	ECHELLE	AFFAIRE N°	PLAN N°	25-02-2019	JALOUX S.	BELLUCCI J.	1/200	3070412030	SNO 01B
DATE	DESSINE PAR	VERIFIE PAR	ECHELLE	AFFAIRE N°	PLAN N°										
25-02-2019	JALOUX S.	BELLUCCI J.	1/200	3070412030	SNO 01B										
<b>SOGEA</b> NORD OUEST TP ZAC des Bicharderies 7 Rue de la Forêt 45 404 FLEURY Les AUBRAIS ☎ : 02 38 83 62 62 📠 : 02 38 83 31 88		N° Consultation DT: 2017-10-029 N° Consultation DICT: Classe de précision A: X Y ± 10cm Z ± 10cm Mode de levé Station Robotisée Sokkia SK 1011 SN 20163 Précision: 0.1mm Z 200m GNSS RTK CHC AP18003M SN 80000 Précision: 0.1mm Z 200m Rattachement Planimétrie: Système LAMBERT II Altimétrie: NGF-GNRS (gère RAPEL)													